富山県 東京事務所 平面詳細図（13F-1） 1／50

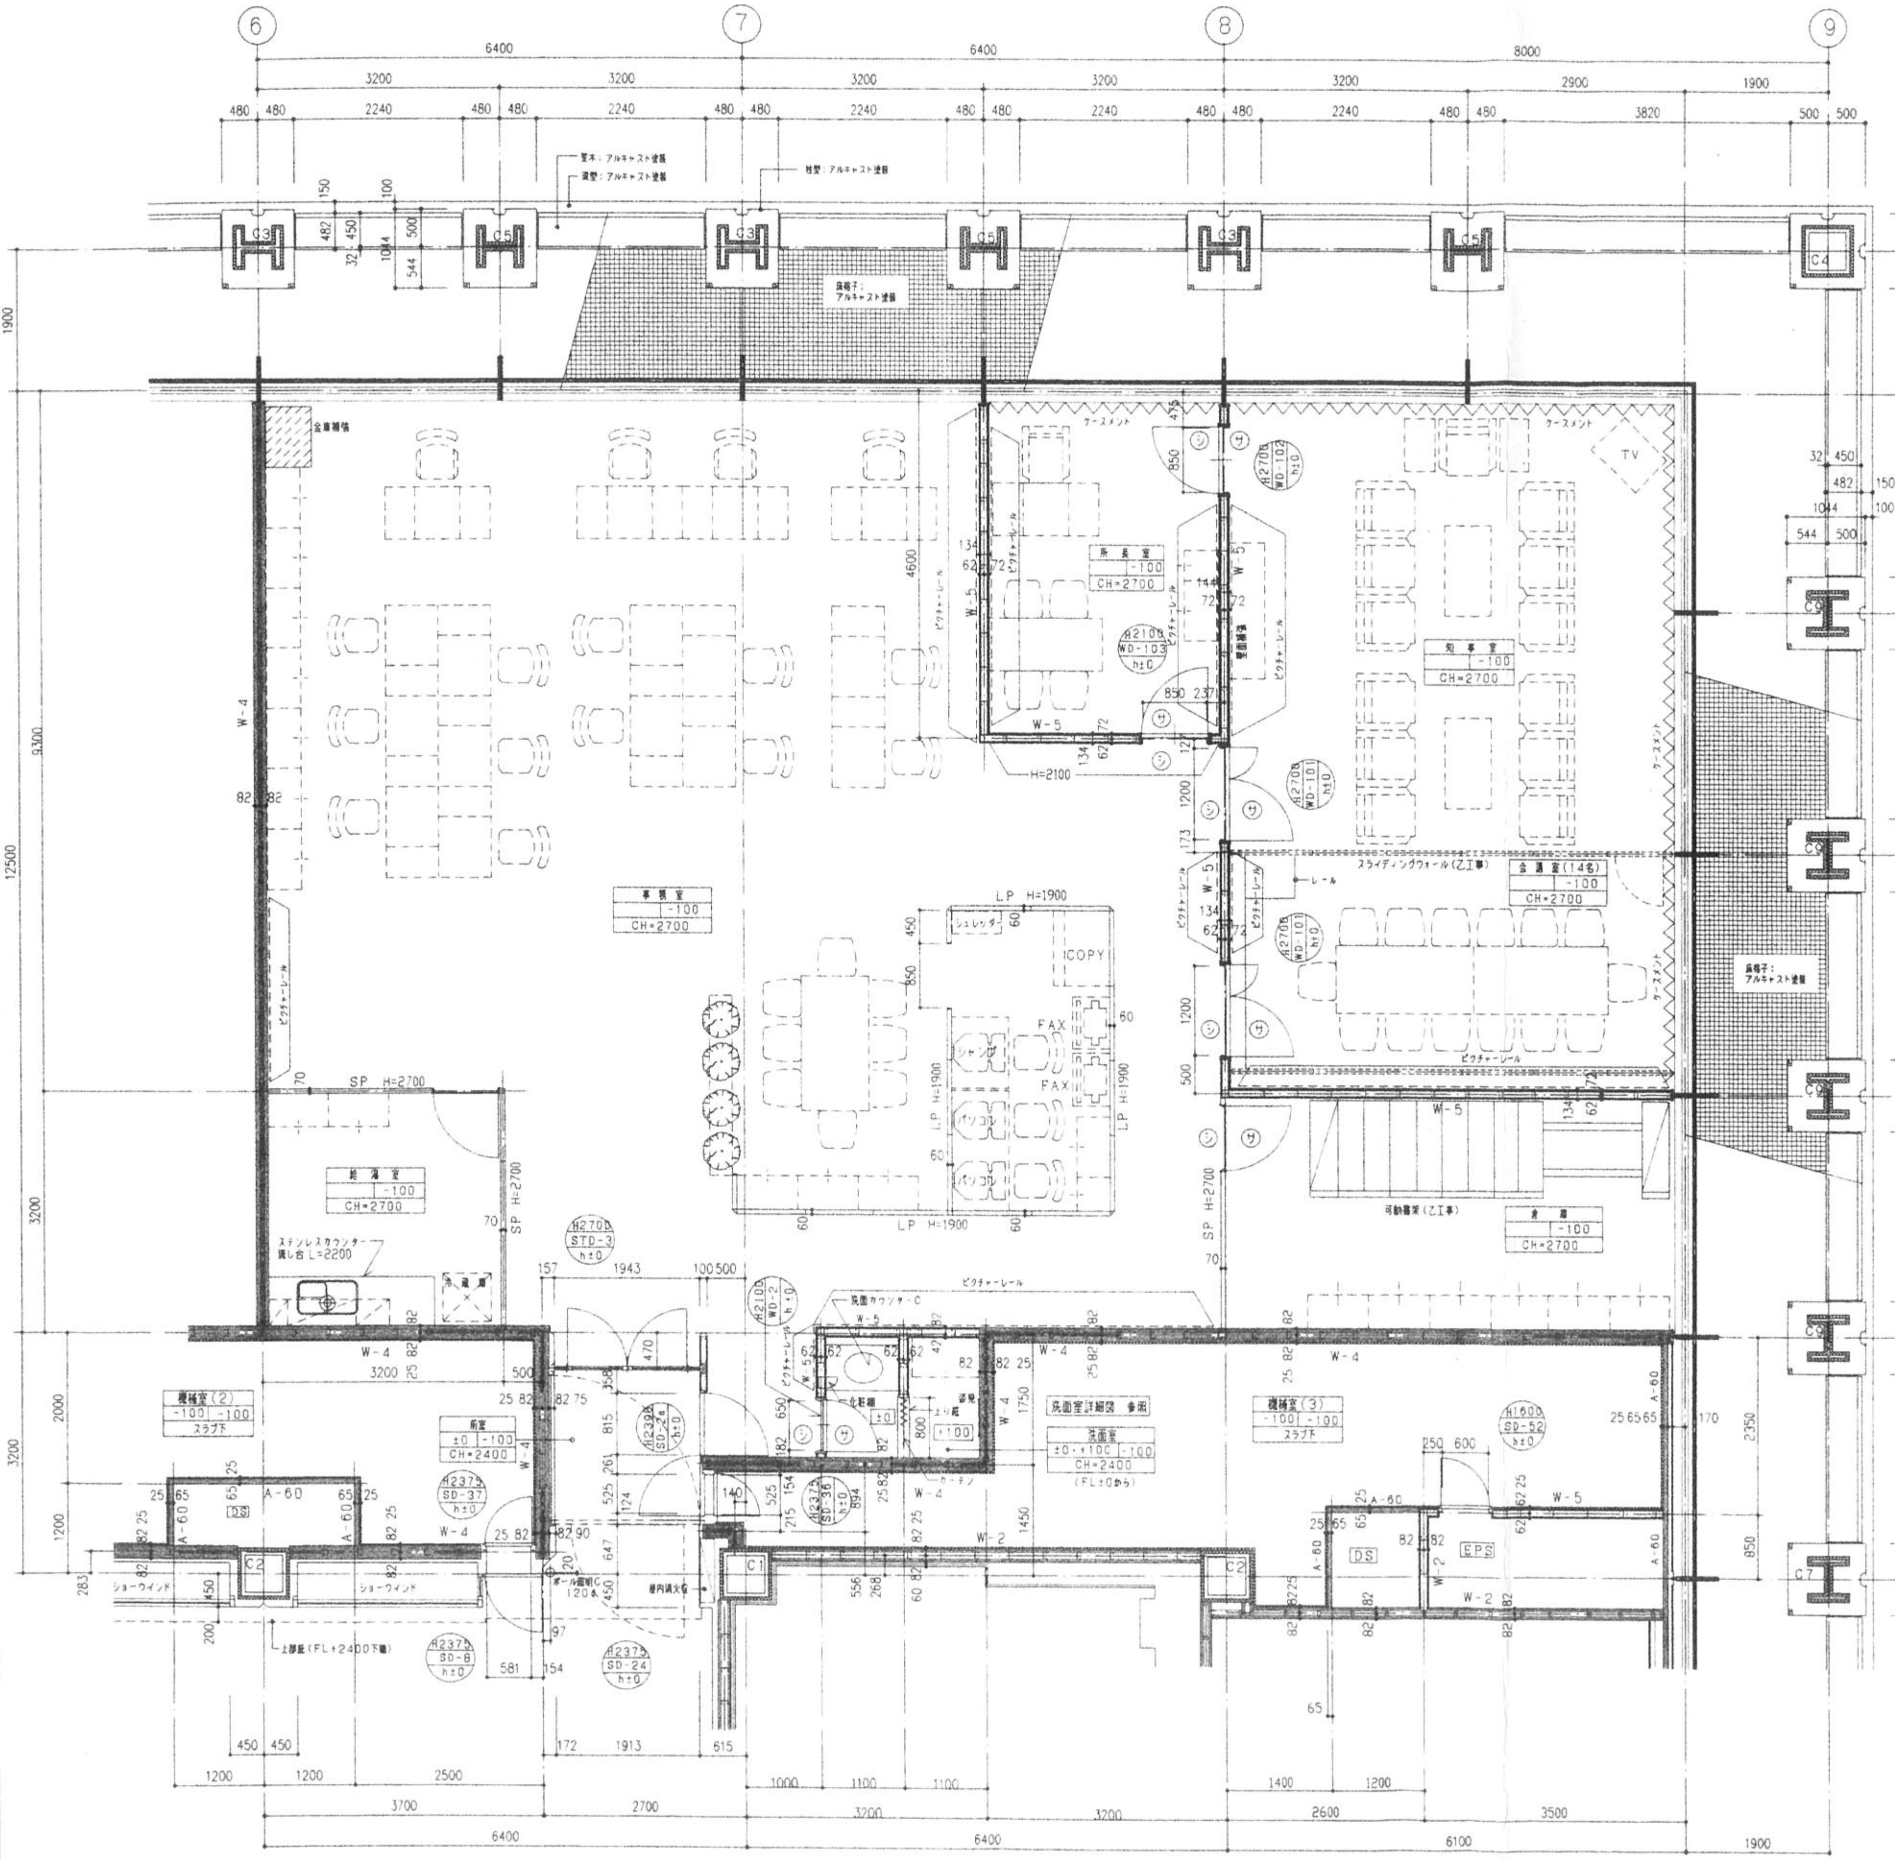
⑥
⑦
⑧
⑨
Ⓗ
Ⓖ
6400
6400
8000
3200
2900
1900
480
2240
3820
500
17600
12500
9300
3200
1900
屋根：アルミキャスト塗装
腰壁：アルミキャスト塗装
柱型：アルミキャスト塗装
面格子：アルミキャスト塗装
C3
C4
C2
C1
事務室
-100
CH=2700
所長室
-100
CH=2700
知事室
-100
CH=2700
会議室（14名）
-100
CH=2700
倉庫
-100
CH=2700
給湯室
-100
CH=2700
前室
±0
-100
CH=2400
機械室（2）
-100
-100
スラブ下
機械室（3）
-100
-100
スラブ下
洗面室詳細図 参照
洗面室
±0・+100
-100
CH=2400
（FL±0から）
ケースメント
ピクチャーレール
TV
スライディングウォール（乙工事）
レール
可動書架（乙工事）
壁面補強
H=2100
LP H=1900
SP H=2700
シュレッダー
COPY
FAX
シャンプ
パソコン
ステンレスカウンター
流し台 L=2200
冷蔵庫
洗面カウンターC
化粧棚
姿見
上り框
カーテン
ボール照明C
120φ
屋内消火栓
ショーウインド
上部庇（FL+2400下端）
DS
EPS
W-2
W-4
W-5
A-60
H2700
WD-102
h±0
H2100
WD-103
h±0
H2700
WD-101
h±0
H2700
STD-3
h±0
H2100
WD-2
h±0
H2396
SD-2a
h±0
H2375
SD-37
h±0
H2375
SD-36
h±0
H2375
SD-8
h±0
H2375
SD-24
h±0
H1600
SD-52
h±0
1200
1200
2500
3700
2700
6400
172
1913
615
1000
1100
1100
3200
1400
1200
2600
3500
6100
3200
6400
1900

室名	知事室	FL±0 SL-100	CH=2700
床	コンクリート直均し下地、OAフロア、タイルカーペット（上質）		
巾木	木貼り		
壁	S間仕切下地　木練付け（入り目地）		
天井	石膏ボード（ア）9．5下地 岩綿吸音板（ア）12		
まわり縁	木貼り		
備考	カーテンBOX、ケースメント、壁面補強、ピクチャーレール スライディングウォール設置（木練付材貼り） 照明アクリルカバー付		

室名	会議室	FL±0 SL-100	CH=2700
床	コンクリート直均し下地、OAフロア、タイルカーペット（上質）		
巾木	木貼り		
壁	S間仕切下地　木練付け（入り目地）		
天井	石膏ボード（ア）9．5下地 岩綿吸音板（ア）12		
まわり縁	木貼り		
備考	カーテンBOX、ケースメント、ピクチャーレール スライディングウォール設置（天然木練付けシート貼り） 照明アクリルカバー付		

室名	前室	FL±0 SL-100	CH=2400
床	コンクリート直均し下地 OAフロア、タイルカーペットA		
巾木	ビニル巾木　H=60		
壁	S間仕切下地　スチール焼付塗装		
天井	鋼製下地　アルミ塗装		
まわり縁	アルミ塗装		
備考			

室名	機械室（2）（3）	FL-100 SL-100	CH=スラブ下
床	コンクリート直均し下地　FLP		
巾木	ビニル巾木　H=60		
壁	S間仕切下地　グラスウール成形板（ア）25		
天井	床版下地　グラスウール成形板（ア）25		
まわり縁			
備考			

室名	洗面室	FL±0、+100 SL-100	CH=2400
床	コンクリート直均し下地、OAフロア、長尺塩ビシート 更衣室：タイルカーペット（標準）		
巾木	ビニル巾木　H=60		
壁	S間仕切下地　ペンキ仕上げ		
天井	石膏ボード（ア）9．5下地 岩綿吸音板（ア）12		
まわり縁	塩ビ		
備考	洗面ユニット、姿見鏡、カーテン設置		

室名	事務室	FL±0 SL-100	CH=2700
床	コンクリート直均し下地、OAフロア、タイルカーペット（標準）		
巾木	ビニル巾木　H=60		
壁	S間仕切下地　ペンキ仕上げ		
天井	石膏ボード（ア）9．5下地 岩綿吸音板（ア）12		
まわり縁	塩ビ		
備考	ローパーテーション（クロス貼り）H=1900 スチールパーテーション（ペンキ焼付け）、金庫補強 ピクチャーレール		

室名	倉庫	FL±0 SL-100	CH=2700
床	コンクリート直均し下地、OAフロア、タイルカーペット（標準）		
巾木	ビニル巾木　H=60		
壁	S間仕切下地　ペンキ仕上げ		
天井	石膏ボード（ア）9．5下地 岩綿吸音板（ア）12		
まわり縁	塩ビ		
備考	可動書架（乙工事） スチールパーテーション（ペンキ焼付け）		

室名	給湯室	FL±0 SL-100	CH=2700
床	コンクリート直均し下地、OAフロア、長尺塩ビシート		
巾木	ビニル巾木　H=60		
壁	S間仕切下地　ビニルクロス貼り		
天井	石膏ボード（ア）9．5下地 岩綿吸音板（ア）12		
まわり縁	塩ビ		
備考	ステンレス流し（L=2200）吊戸棚（共に設備工事） スチールパーテーション（ペンキ焼付け）		

室名	所長室	FL±0 SL-100	CH=2700
床	コンクリート直均し下地、OAフロア、タイルカーペット（上質）		
巾木	木貼り　H=200		
壁	S間仕切 下地木練付け（1面はH2100）		
天井	石膏ボード（ア）9．5下地 岩綿吸音板（ア）12		
まわり縁	木貼り		
備考	カーテンBOX、ケースメント、ピクチャーレール		

W-2　PB ⑦21+21（2時間耐火壁）

W-4　PB ⑦21+21　グラスウール充填（2時間耐火+遮音壁）

W-5　PB ⑦12．5+9．5（一般壁）

A-60　PB ⑦21+21+21 ノンスタッド3枚重ね張り（2時間耐火壁）

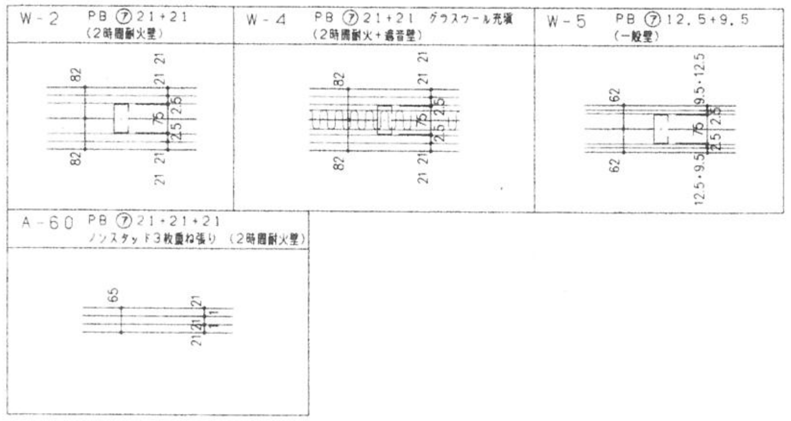
82
82
21
21
21
21
75
2.5
2.5
62
62
9.5・12.5
12.5・9.5
65

凡例

室名		
床レベル	スラブレベル	
天井高さ		

開口高さ
建具符号
下端レベル

㋚・・・サムターン
㋛・・・シリンダー

SP	スチールパーテンション
LP	ローパーテーション

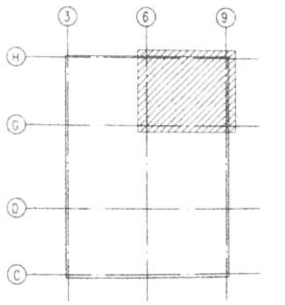

KEY-PLAN

竣工図　意-139

着工	96.02.01
竣工	99.02.28
監理	
施工	熊谷・大成建設工事共同企業体

日建設計

全国知事会
新都道府県会館建設工事

富山県 東京事務所 平面詳細図（13F-1） 1／50

㊟（通し番号　）
—

No. T-930089-